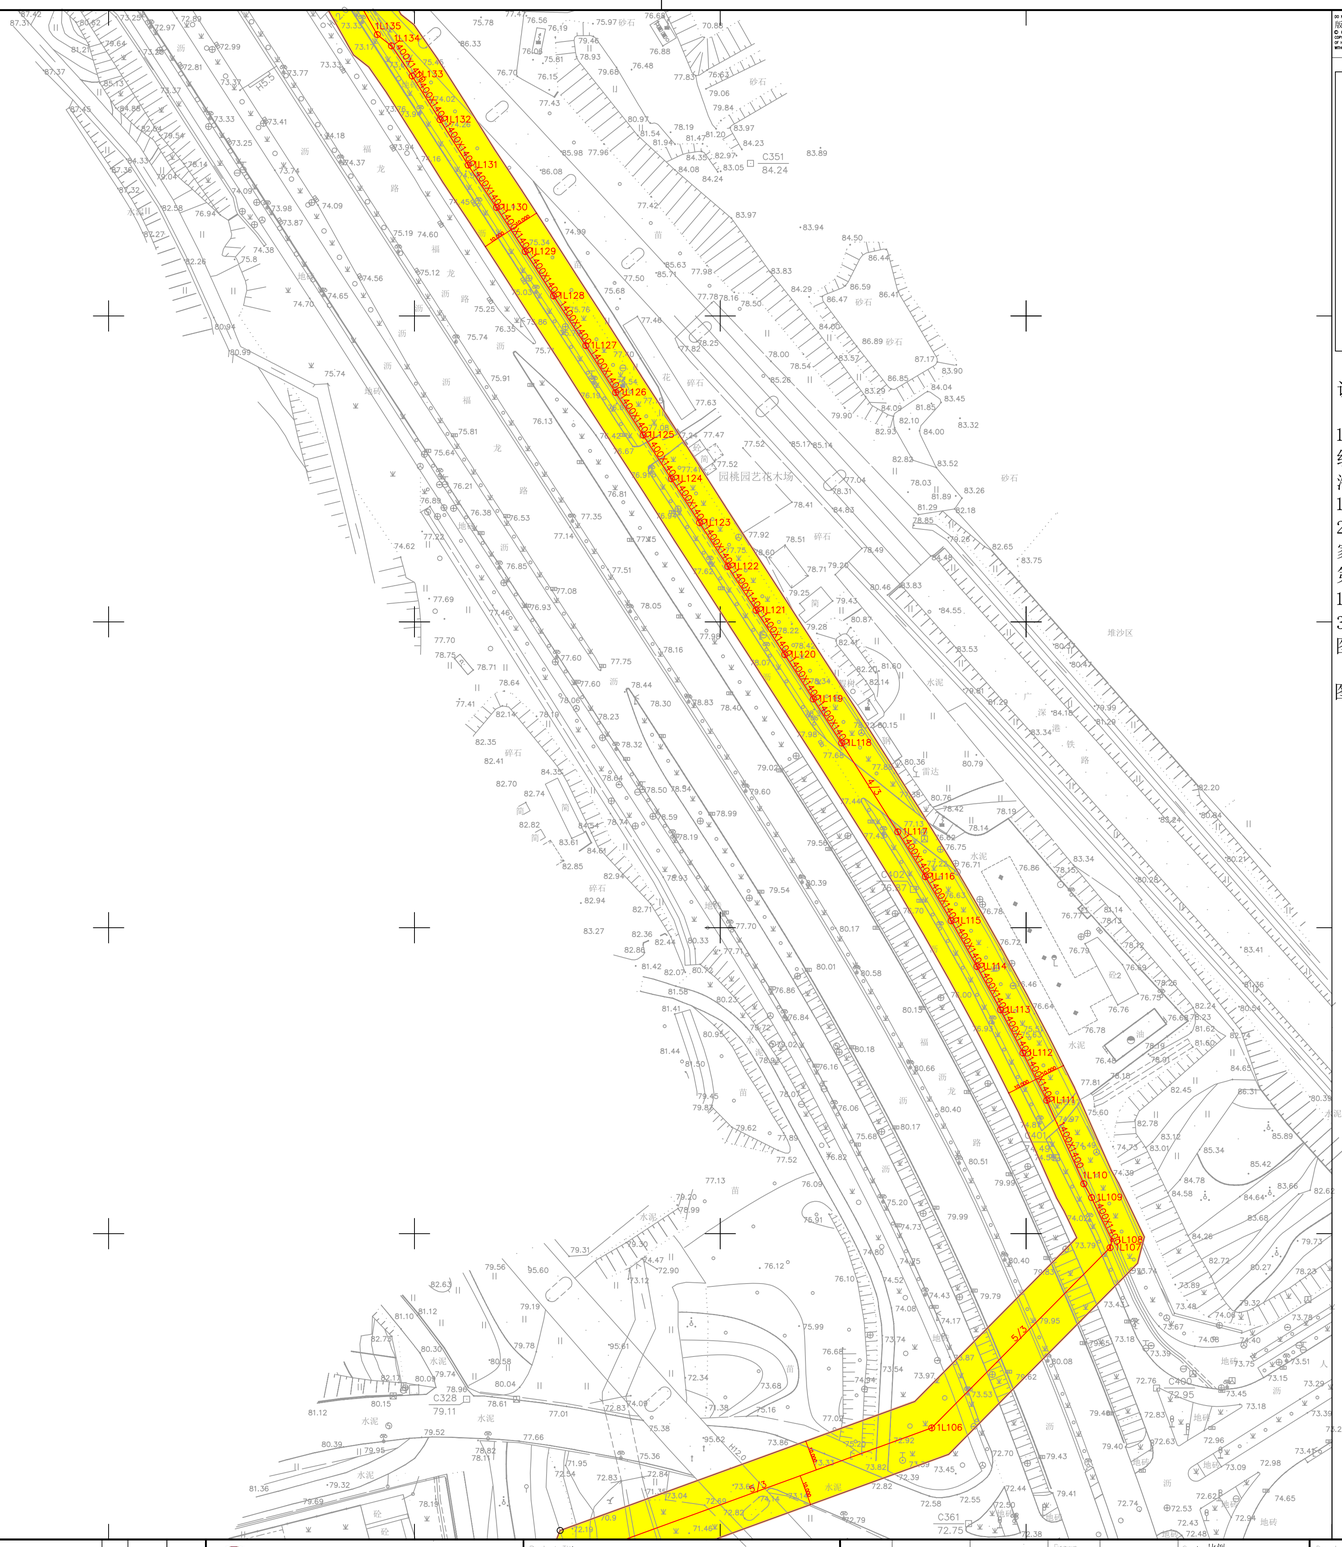

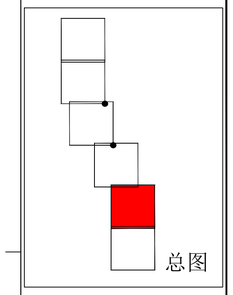

说明：

1. 坐标采用深圳坐标系统，高程采用1956年黄海高程系统,等高距为1m。
2. GB/T20257.1-2007国家基本比例尺地图图式第1部分：1:500 1:1000 1:2000地形图图式。
3. 2011年6月数字化地形图。

图例：

电力管道

200 / 800X600	管道及管径 / 管道及断面尺寸
L1	检修井及点号
L2	控制柜及点号
L3	上杆及点号
L4	出入地及点号
L5	预留口及点号
L6	配电箱及点号
L7	配电房及点号
L8	未知井及点号
L9	通风井及点号
L10	管线点及点号

控制保护区边线

保护区范围线

REVISION	DESCRIPTION	BY	DATE	APPROVED

MTR港铁
1000 HePing Road, Longhua District
Shenzhen,China.
Post code: 518019
Tel.:(86)0755-29276000
Tel.:(86)0755-29276001
深圳市龙华区和平路1000号
邮编：518019
电话：(86)0755-29276000
传真：(86)0755-29276001

Project Title 项目名称

深圳轨道交通4号线二期工程

会签

Drawn 绘图	FF
Designed 设计	LQ
Checked 检查	LQ
Approved 审核	YH

Scale 比例 1:1000

Date 日期 6/2/2017

As-built dwg No. 竣工图号 ---

Drawing Title 图纸名称

深圳轨道交通4号线110kV龙胜输电线路控制保护区图

Drawing No. 图号 SL4/B/LHD/OPD/P12/105

Rev. 版本 A

Cad-Ref Title: SL4/B/00/OPD/P12/105.dwg

Disk/Tape No.